PIANTA

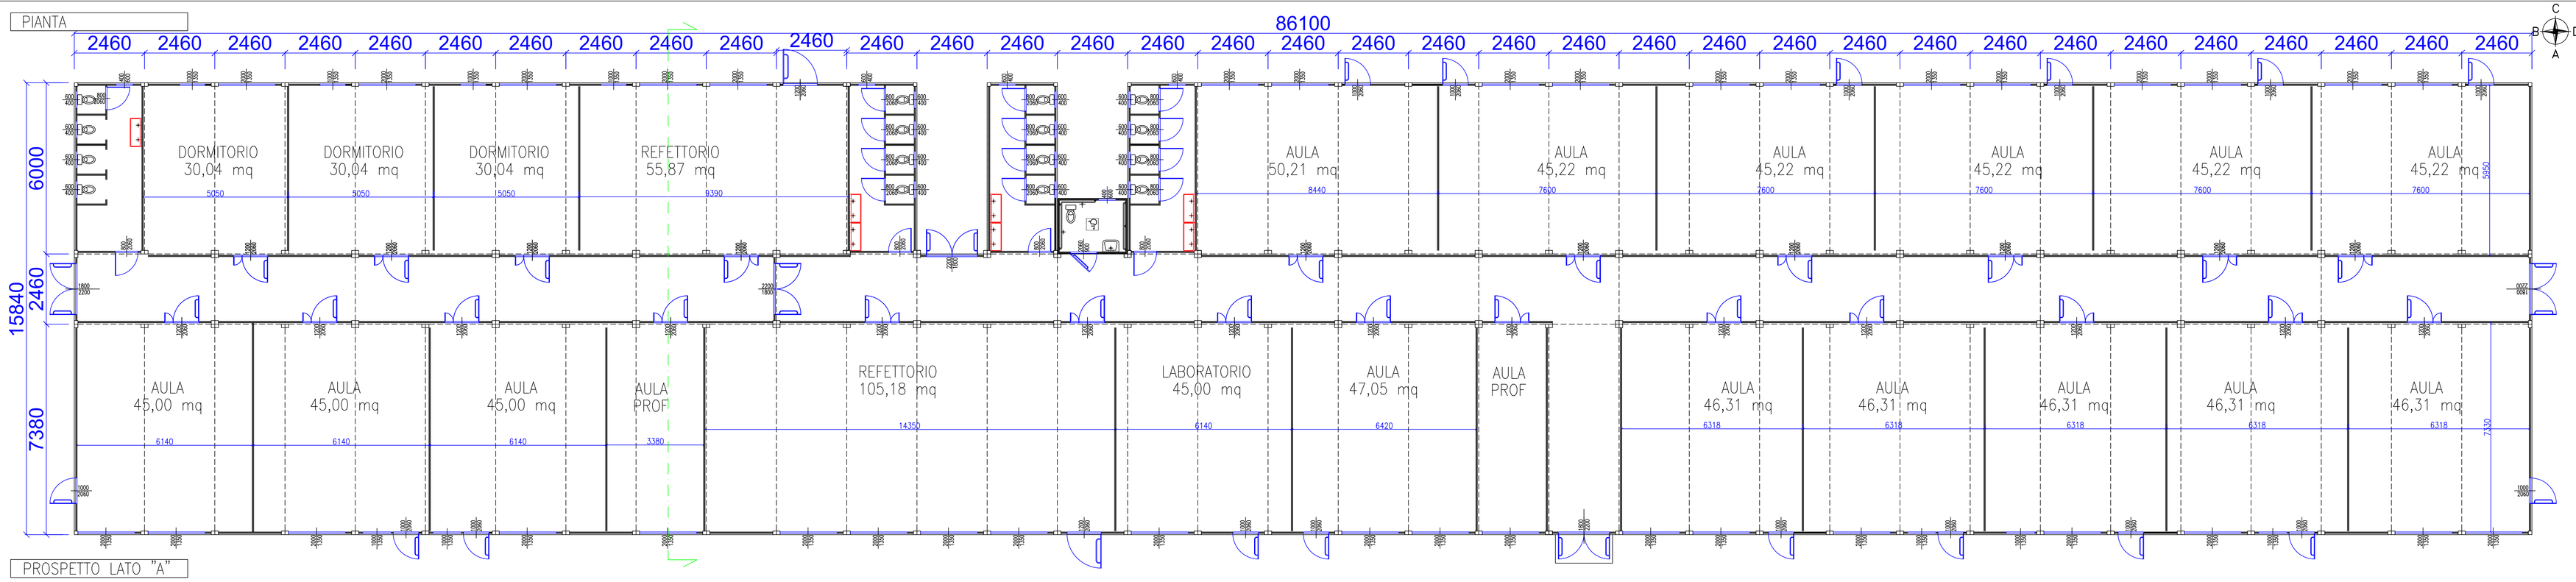

PROSPETTO LATO "A"

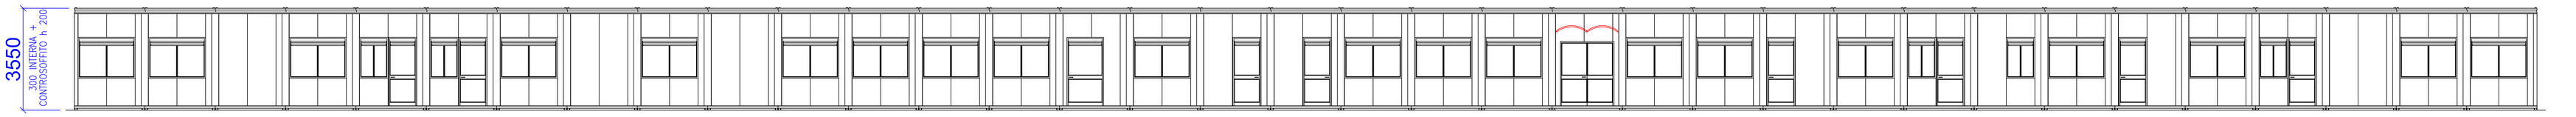

PROSPETTO LATO "C"

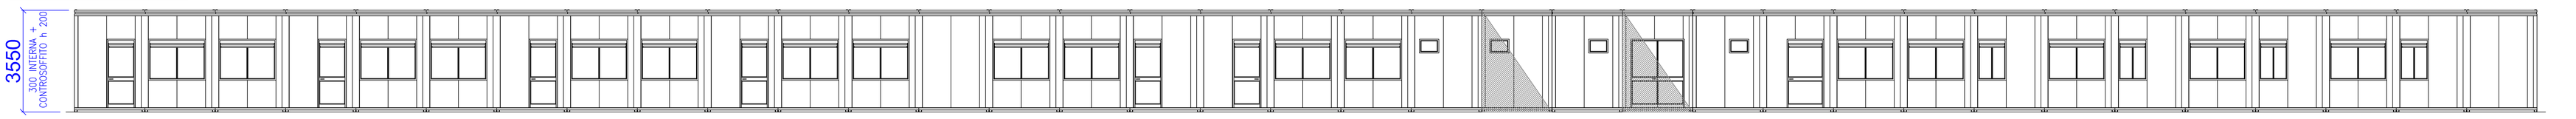

PROSPETTO LATO "B"

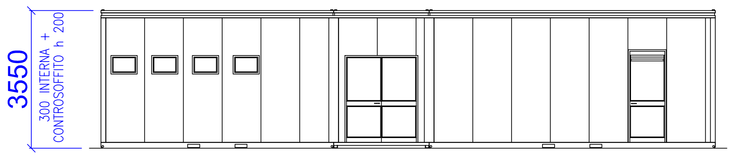

PROSPETTO LATO "D"

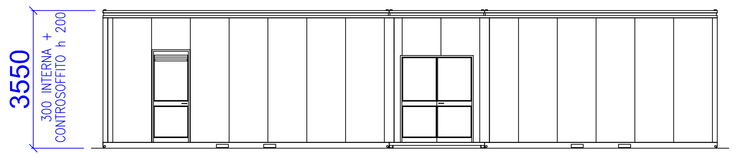

SEZIONE

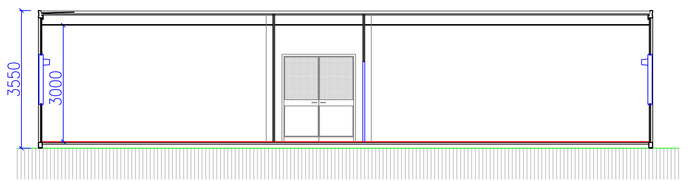

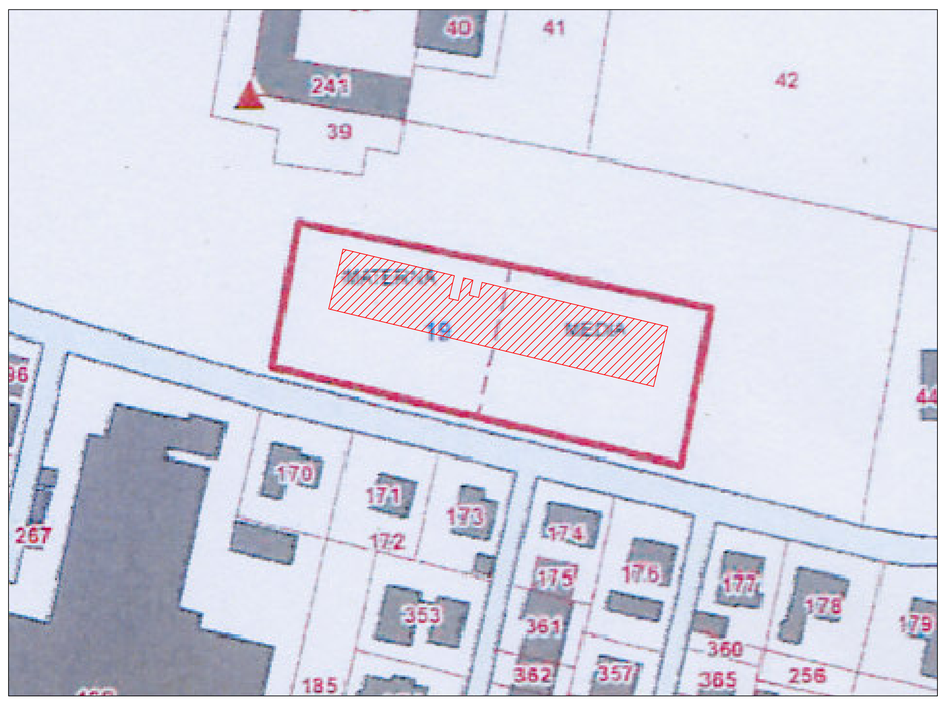

INSERIMENTO PREFABBRICATO NELL'AREA SCALA 1:1000

LOTTO	N°		22	
UBICAZIONE:			San Prospero	
DENOMINAZIONE:			1) MATERNA STATALE 2) MEDIA ALIGHIERI	
			1)	2)
ESIGENZE	Alunni	n°	66	197
	Classi	n°	3	12
	Laboratori / Dormitori / Locali per disabili	(num. x m2)	2x30	1x45
	Sale professori, Uffici (Direzione, Segreteria)	(num. x m2)	1x15	1x15
	Refettorio	(num. x m2)	1x45	1x100
	Superficie totale classi	(m2)	135	540
	Spazio connettivo (disimpegno, ripostigli, magazzini) e servizi igienici	(m2)	41	162
	Superficie totale minima netta dei P.M.S.	(m2)	1200	
	Superficie totale da urbanizzare	(m2)	3600	
	Totale superficie minima da recintare	(m2)	4500	
	Realizzare sottoservizi su tutta l'area		SI	
	Rinaturazione in pristino dell'area		SI	
	PRESCRIZIONI PARTICOLARI			
	Tempo utile per dare ultimate le lavorazioni per la posa dei moduli	n° gg	40	
	Tempo utile per dare ultimati gli smontaggi ed il ripristino dell'area, ove previsto	n° gg	30	

Regione Emilia-Romagna

COMMISSARIO DELEGATO EMERGENZA SISMA REGIONALE EMILIA-ROMAGNA
AI SENSI DELL'ART. 1 COMMA 2 DEL D.L.N. 74/2012

COMUNE DI SAN PROSPERO

PROVINCIA DI MODENA

PREFABBRICATI MODULARI SCOLASTICI

LOTTO n°22 SCUOLA MATERNA STATALE – SCUOLA MEDIA " DANTE ALIGHIERI"

TECNIFOR S.p.A.
Sede legale: Via delle Terre Arnolfe, 56 – 05100 Terni
STABILIMENTO E UFFICI:
VIA G. GALILEI, 1 – 05029 SANGEMINI (TR)
Tel. 0744 243444 Fax 0744 243464
www.tecnifor.it tecnifor@tin.it
GRUPPO FAE TERNI S.p.A.
ADERENTE api Terni
ACCREDIA
ANCCP UNI EN ISO 9001

PIANTE, PROSPETTI, SEZIONE, PLANIMETRIA GENERALE

DATA DATE	ESEGUITO DRAFT	SCALA SCALE	APPROVATO APPROV
12/10/2012	C.M.	1:100-1000	
DISEGNO N. DWG N.	FOGLIO N. SHEET N.	TAV. N. TAV. N.	REVISIONE REVISION
S1573-L22-A01		A01	AS-BUILT